

PROYECTO : "PAQUETE 4: ENTREGA DE LAS DEFENSAS RIBEREÑAS DE LOS RÍOS CASMA Y HUARMEY"
CONTRATO : P1- OPERADOR DE CANTERAS HUARMEY
CODIGO DE PROYECTO : 2501291 **REGISTRO N° :** T1-LB-DME-008
UBICACIÓN : HUARMEY SECTOR 1 PARTE ALTA **FECHA :** 24/07/2023
PLANO DE REFERENCIA : CO-PE-1PE406-GE-D-085-VAL-10-007 **PROGRESIVA :** 16+500
DESCRIPCIÓN GENERAL : ~~LIBERACION DE~~ DEPOSITO DE MATERIAL EXCEDENTE DME02- TAYCA

INSPECCION TOPOGRAFICA

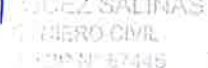
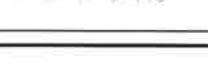
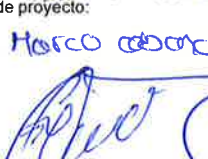
ITEM	DESCRIPCION TOPOGRAFICA	NOTAS	CONFORME	NO CONFORME
001	Marcos preliminares	Verificado	☒	☐
002	Línea base de topografía	Verificado	☒	☐
003	Nivelación de los Rellenos	N/A	☐	☐
004	Nivelación final de los Rellenos	N/A	☐	☐
005	Layout de estacas	Delimitado	☒	☐
006	Nivelación de la excavación	N/A	☐	☐
007	Nivelación final de la excavación	N/A	☐	☐
008	Niveles y geometría	Conforme	☒	☐
009	Revisión de limpieza y remoción	N/A	☐	☐
010	Verificación de equipo topográfico	Verificado	☒	☐
011	Certificado de Calibración	Conforme	☒	☐

OBSERVACIONES: SE ADJUNTA PLANO : CO-PE-1PE406-GE-D-085-VAL-10-007
~~Cont. Resumen~~
VOLUMEN: MATERIAL PROCEDENTE DE CANTERA TAYCA 1

VOLUMEN PRESENTE MES : 14,483.80m³

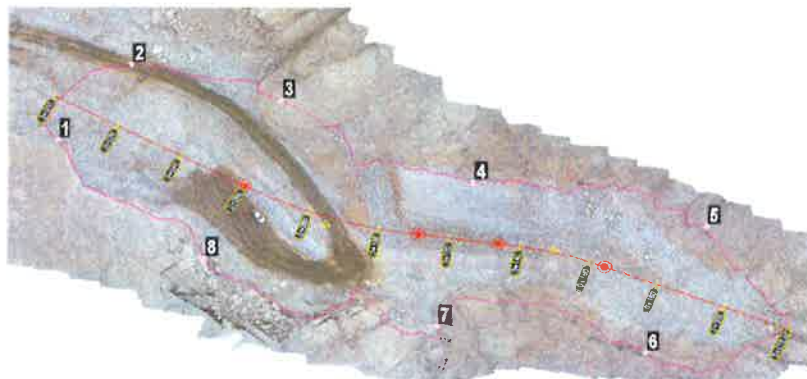
Ing. Pascual Covañas Silva
 JEFE DE TOPOGRAFIA
 CIP : 309278
 CONSORCIO CANTERAS RIOS CASMA - HUARMEY
OHLA Rosada
 Perú

CHRISTOPHER RIVERA COPACUJIRA
 JEFE DE TOPOGRAFIA DE RIOS CASMA Y HUARMEY
 CIP 211298
 22-07-23

Subcontratista: Nombre:  Cargo:  Fecha:  Firma: Hernán Ayulo L. INGENIERO RESIDENTE CONSORCIO CANTERAS RIOS CASMA - HUARMEY OHLA Rosada Perú	Contratista: Nombre:  Cargo:  Fecha:  Firma: ING. JULIO BENÍTEZ SALINAS RESIDENTE DEL OHLA CIP 211298 DEFENSAS RIBEREÑAS DE LOS RÍOS CASMA Y HUARMEY	Supervisión de OHLA: Nombre:  Cargo:  Fecha:  Firma: ING. DENES BENÍTEZ SALINAS INGENIERO CIVIL CIP 157445	Gerente de proyecto: Nombre:  Cargo:  Fecha:  Firma:  03/08/23
---	--	--	--

PROYECTO : "PAQUETE 4: ENTREGA DE LAS DEFENSAS RIBEREÑAS DE LOS RÍOS CASMA Y HUARMEY"
 CONTRATO : P1- OPERADOR DE CANTERAS HUARMEY
 CODIGO DE PROYECTO : 2501291 REGISTRO N° : T1-LB-DME-008
 UBICACIÓN : HUARMEY SECTOR 1 PARTE ALTA FECHA : 24/07/2023
 PLANO DE REFERENCIA : CO-PE-1PE406-GE-D-085-VAL-10-007 PROGRESIVA : 16+500
 DESCRIPCIÓN GENERAL : ~~LICENCIA DE~~ DEPOSITO DE MATERIAL EXCEDENTE DME02- TAYCA

ESQUEMA TOPOGRÁFICO:



VOLUMEN=14,483.80m³

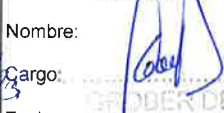
N° PUNTO	COORDENADAS		FECHA DE INSPECCION ANTERIOR	ELEVACION NIVEL ANTERIOR	FECHA DE INSPECCION ACTUAL	ELEVACION NIVEL ACTUAL	DIFERENCIA
	NORTE	ESTE					
001	889228946.000	164954.810				131.650	
002	8892313.320	164975.250				131.960	
003	8892302.030	165017.310				144.100	
004	8892276.450	165071.070				155.310	
005	8892262.900	165136.150				162.800	
006	8892223.170	165119.350				160.780	
007	8892231.340	165061.000				153.920	
008	8892252.350	164996.040				146.320	

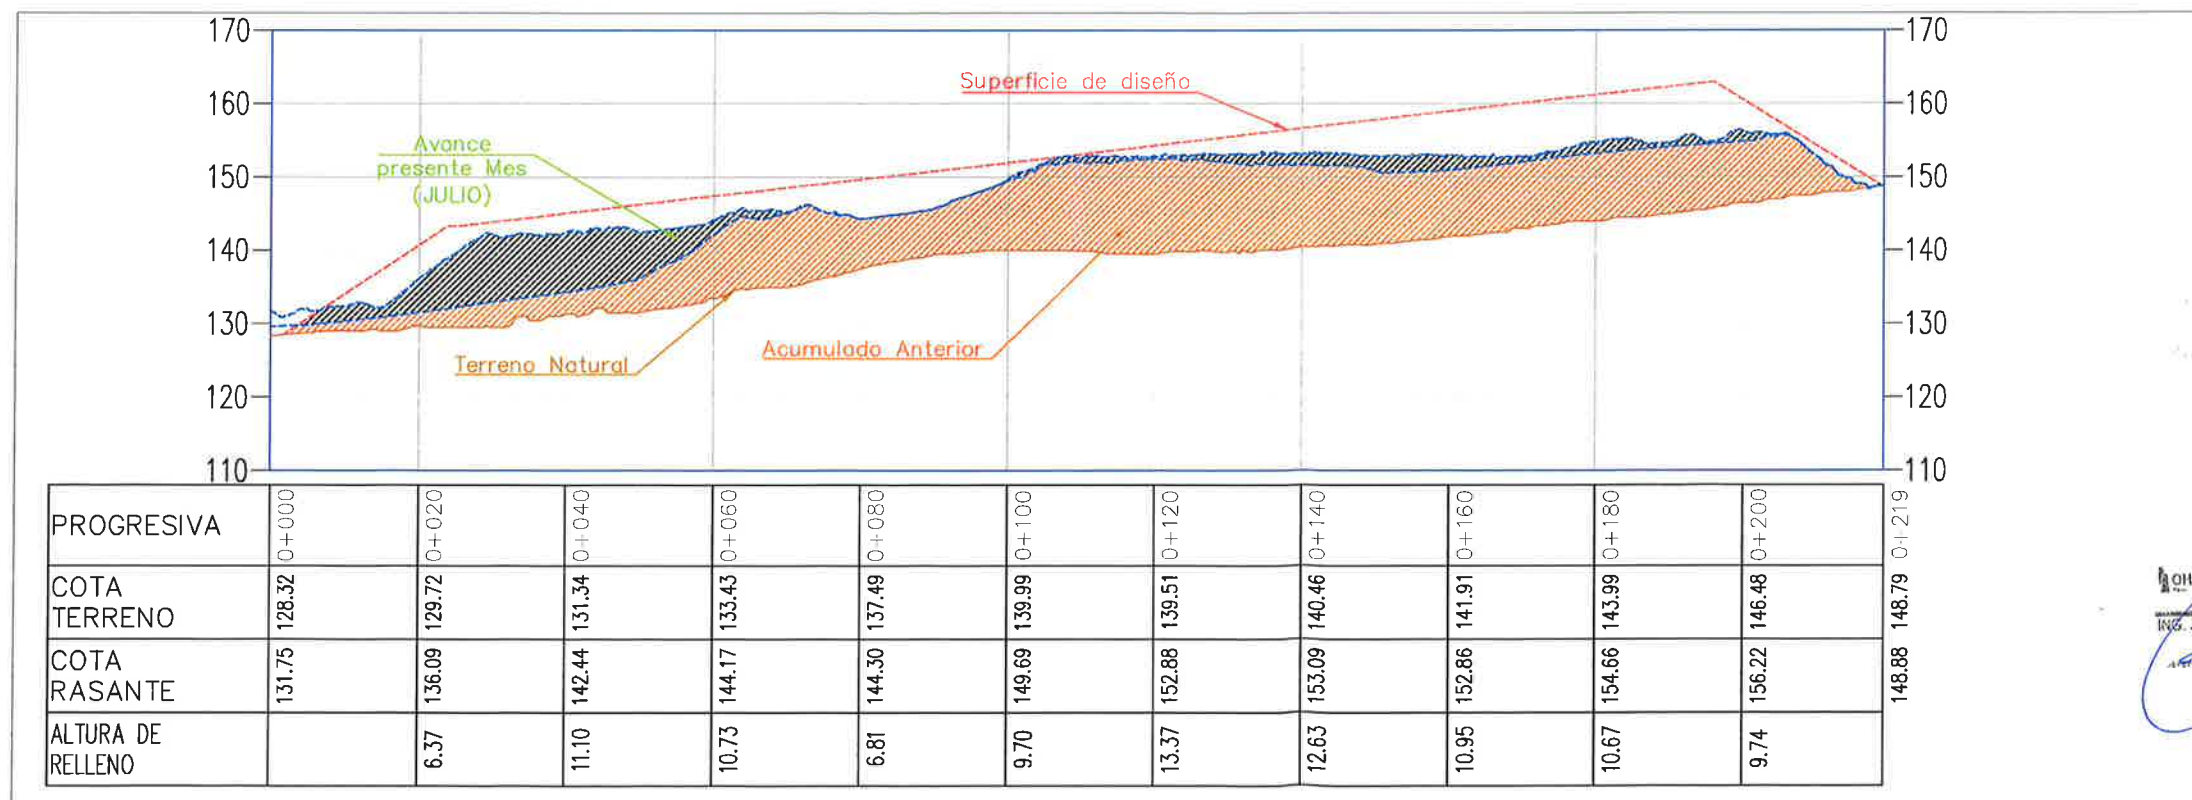
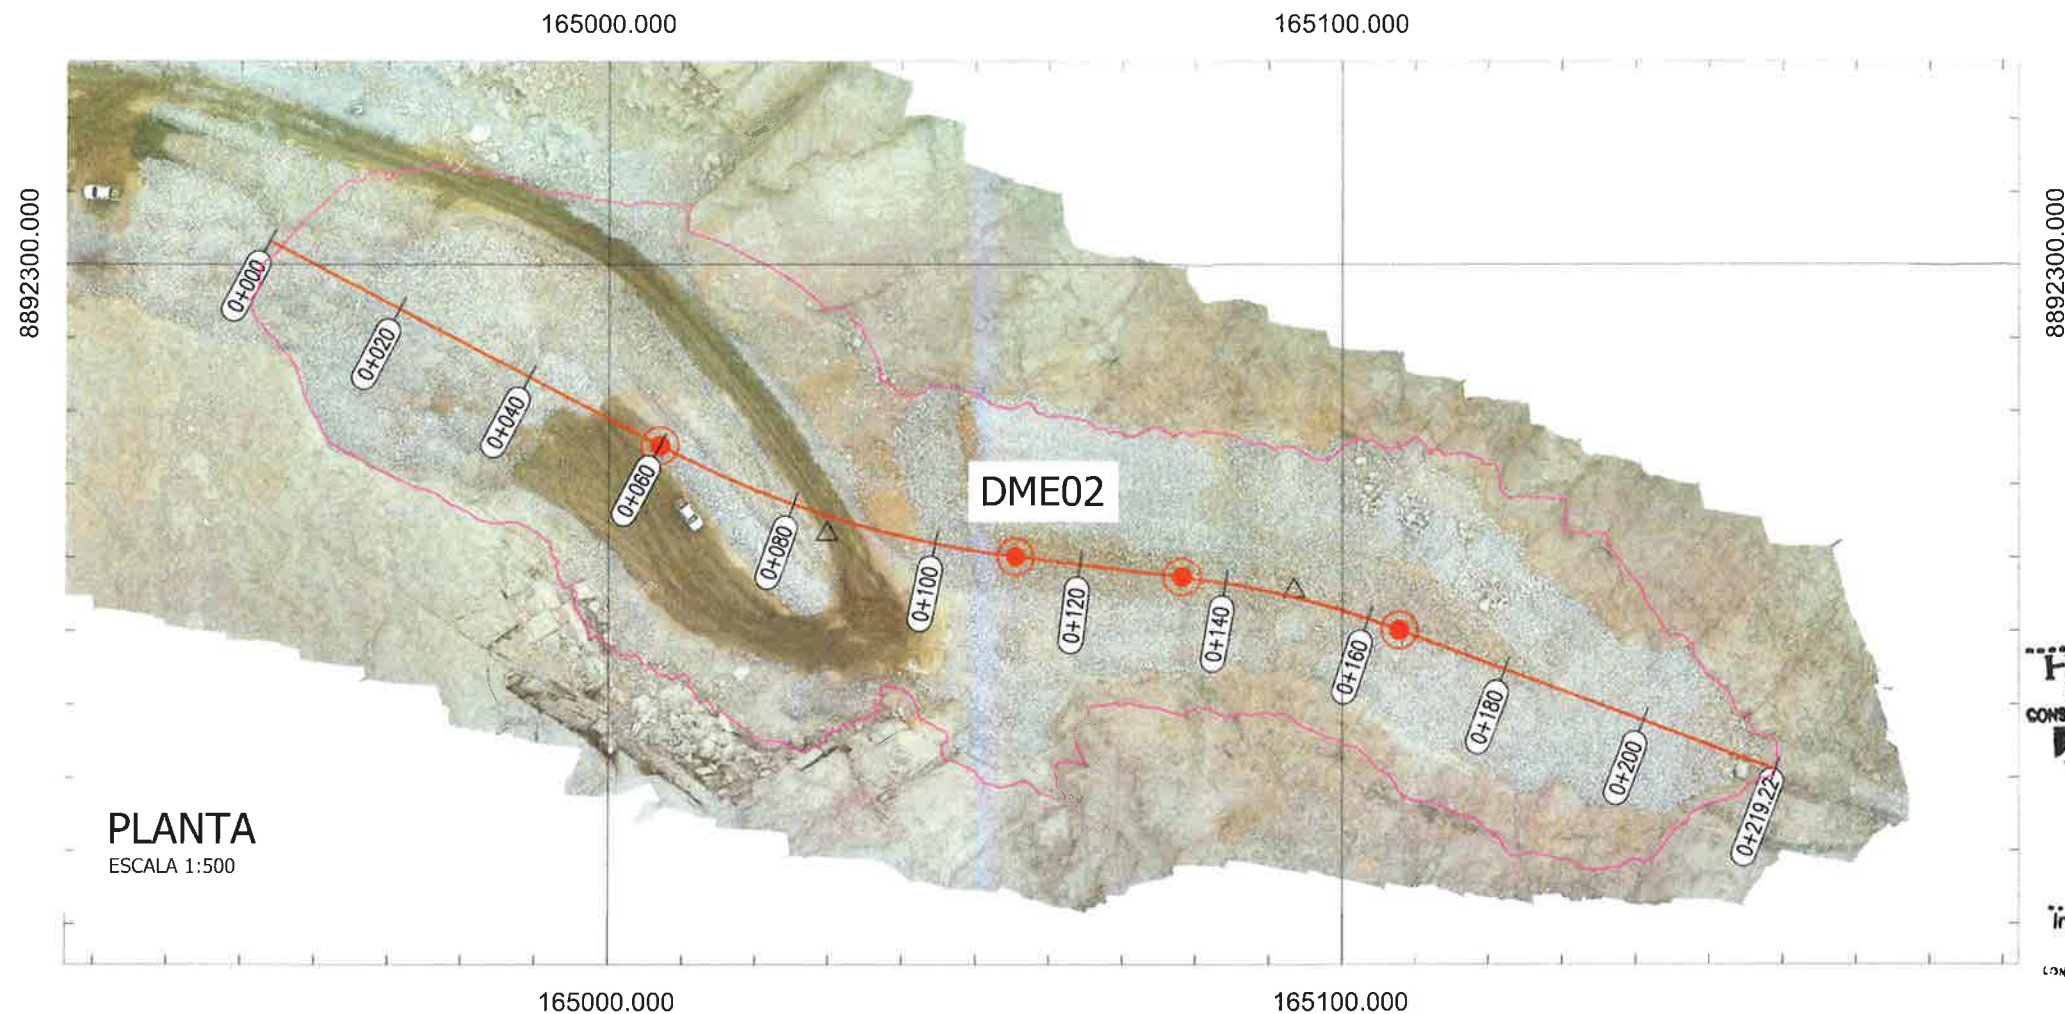
OBSERVACIONES: SE ADJUNTA PLANO : CO-PE-1PE406-GE-D-085-VAL-10-007

MATERIAL PROCEDENTE DE CANTERA TAYCA 1

VOLUMEN PRESENTE MES : 14,483.80m³

Ing. Pascual Covenas Silva
 JEFE DE TOPOGRAFIA
 CIP. 308678
 OHLA Rosada
 CRISTOPHER PARRA TORO COPACUIRA
 22-07-23

Subcontratista: Nombre:  Cargo:  Fecha:  Firmas:  OHLA Rosada	Contratista: Nombre:  Cargo:  Fecha:  Firmas:  ING. JULIO BEDOYA DELGADO VALDIVIA RESIDENTE DE OBRA CIP 213208 DEFENSAS RIBEREÑAS DE LOS RÍOS CASMA Y HUARMEY	Supervisión de Obra: Nombre:  Cargo:  Fecha:  Firmas:  GROVER DENES RODRIGUEZ SALINAS INGENIERO CIVIL CIP N° 67445	Gerente de proyecto: Nombre:  Cargo:  Fecha:  Firmas:  02/08/23 C.D. 22080
--	---	--	---



PERFIL LONGITUDINAL
ESCALA 1:250

N° PARTIDA	DESCRIPCIÓN	UNIDAD DE MEDIDA	ACUMULADO ANTERIOR	AVANCE MENSUAL	ACUMULADO ACTUAL
6.30	COMFORMACION DE DME	M3	32,914.19	14,483.80	47397.99

VERIFICACIÓN

ECUADOR COLOMBIA
BRASIL
ANCASH AREA DE TRABAJO
OCEANO PACIFICO
CHILE

ROO	07.2023	EMITIDO PARA APROBACION	MH	JC
REV	FECHA	DESCRIPCION DE LA REVISION	REVISADO	DIRECTOR

FECHA	FIRMA
24.07.2023	Pascual Coveñas
24.07.2023	Peter Marcelo
24.07.2023	Max Huaman
24.07.2023	Hernán Ayulo
24.07.2023	José Cabello

CONSORCIO CANTERAS RIOS CASMA - HUARMEY

OHLA Pasada
Perú

PERÚ Presidencia del Consejo de Ministros

RECONSTRUCCIÓN CON CAMBIOS

PROYECTO:
"ENTREGA DE LAS DEFENSAS RIBERENAS DE LOS RIOS CASMA Y HUARMEY (PAQUETE 4)"
"OPERACIÓN Y EXPLOTACIÓN DE LA CANTERA DE ROCA CUENCA HUARMEY"

PLANO PLANTA Y PERFIL VALORIZACION N°9 DME02 TAYCA

ESPECIALIDAD: TOPOGRAFIA

USO: GENERAL

ZONA: RIO HUARMEY-HUARMEY-ANCASH

ESCALA: INDICADAS FECHA: 24.07.2023 REV: ROO

CODIGO DEL PLANO: CO-PE-1PE406-GE-D-085-VAL-10-007