



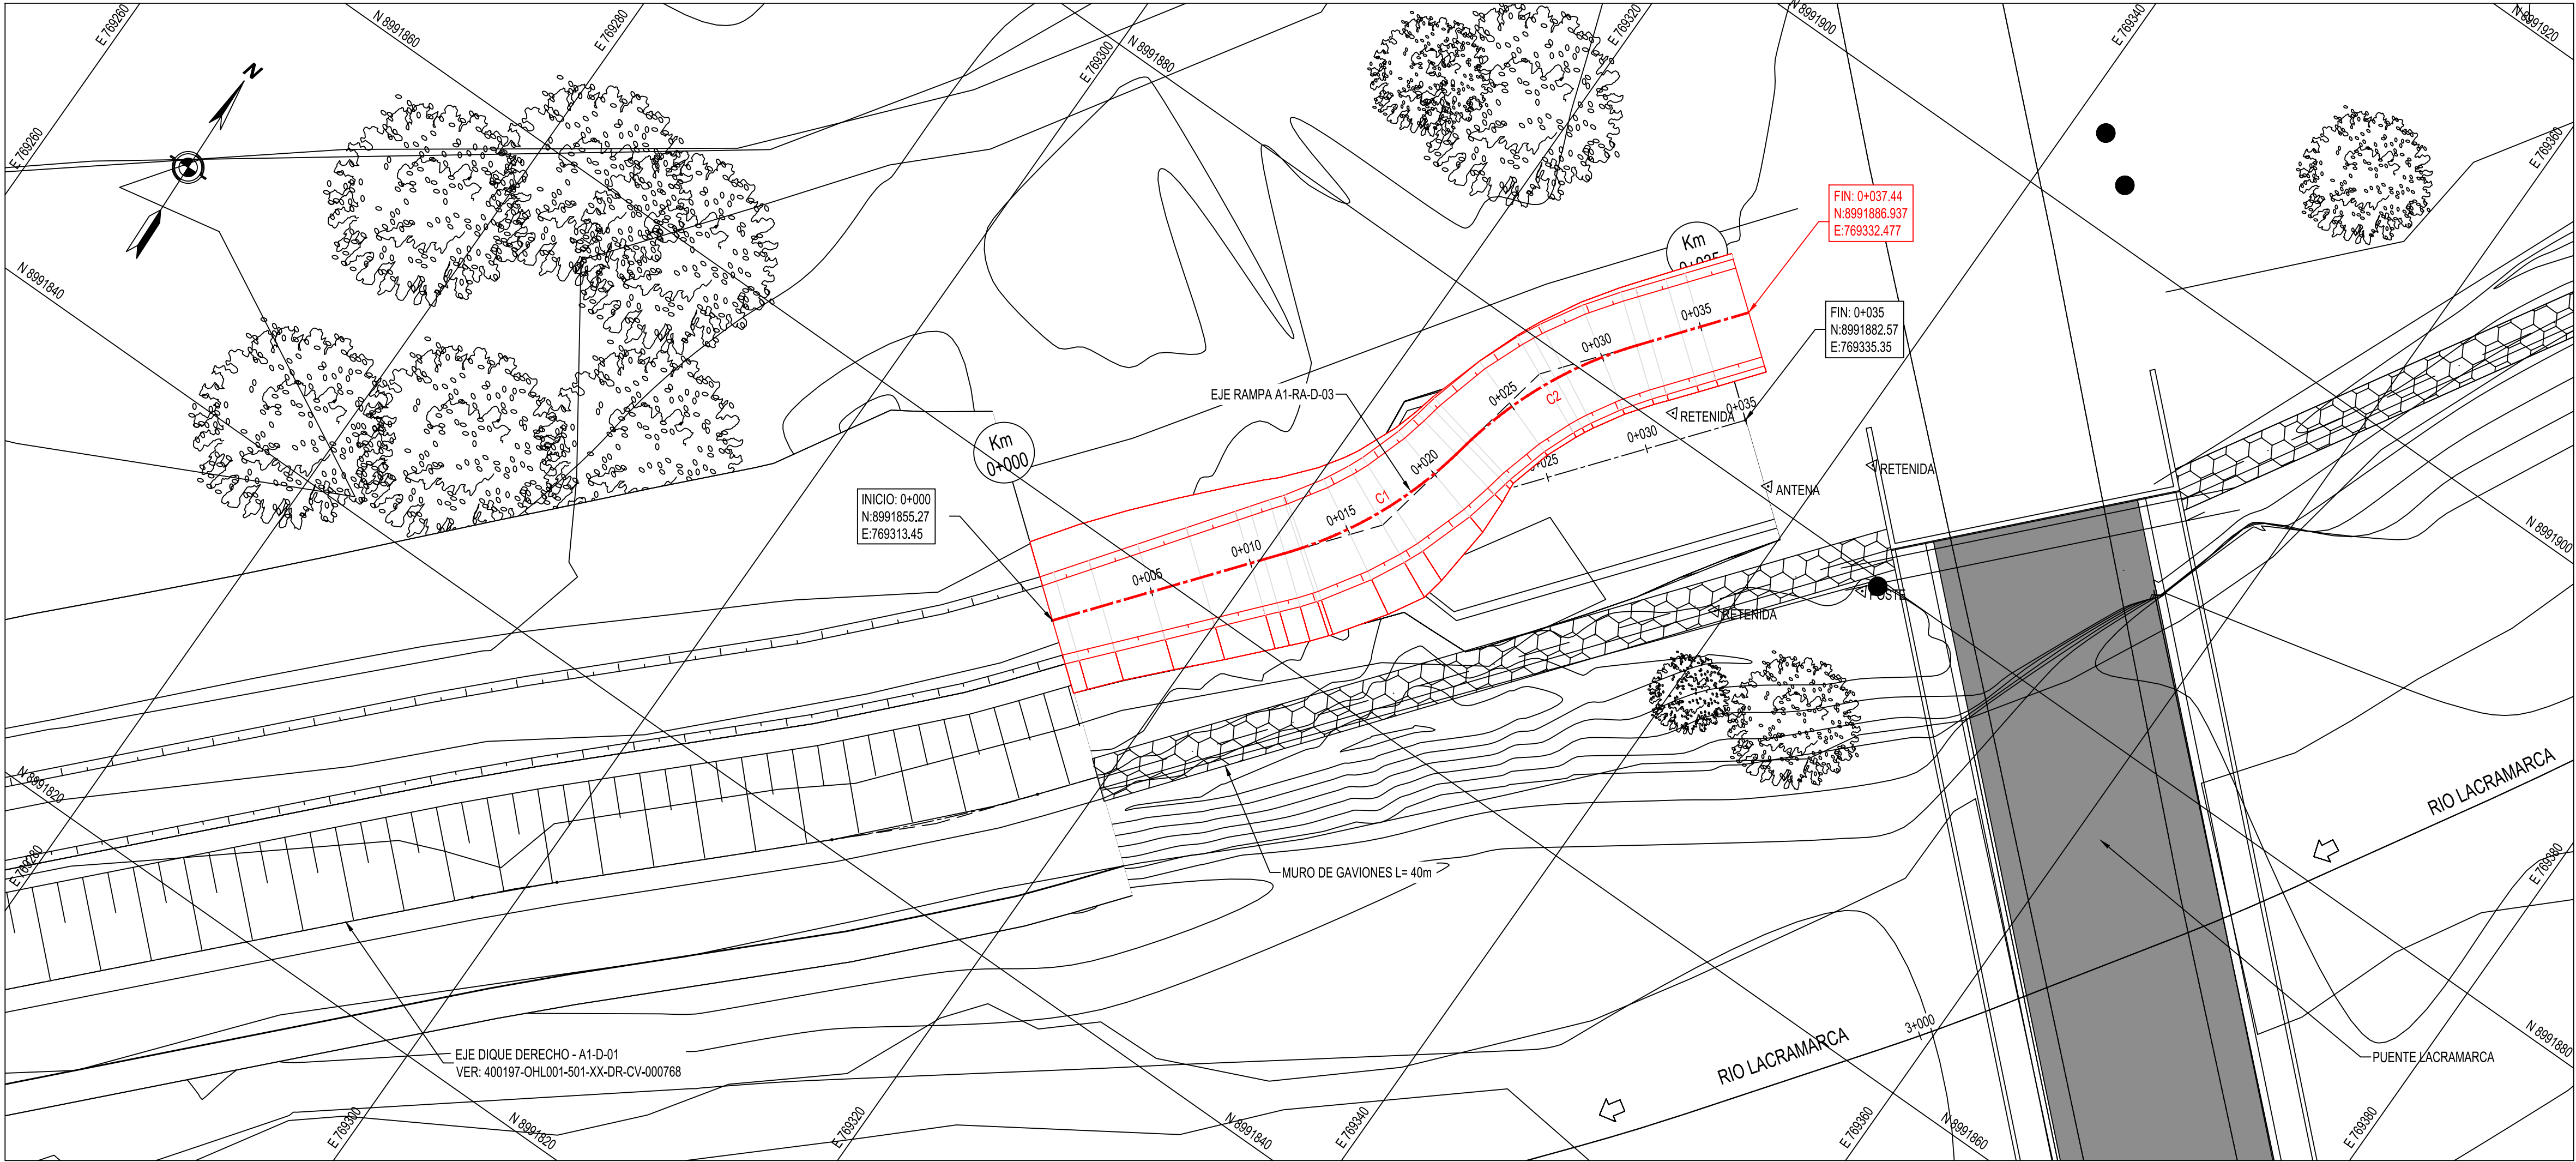

RAMPA A1-RA-D-03
PLANTA
ESC. 1/200

CUADRO DE COORDENADAS y ELEMENTOS DE CURVAS									
CURVA	RADIO	DELTA	LONG. CURVA	TANG.	P.J.	P.C	P.T	P.J NORTE	P.J ESTE
C1	20.000	027°48'30"	9.707	4.951	0+016.678	0+011.727	0+021.434	8991868.282	769323.888
C2	20.000	027°33'44"	9.621	4.905	0+027.046	0+022.140	0+031.761	8991878.653	769325.892

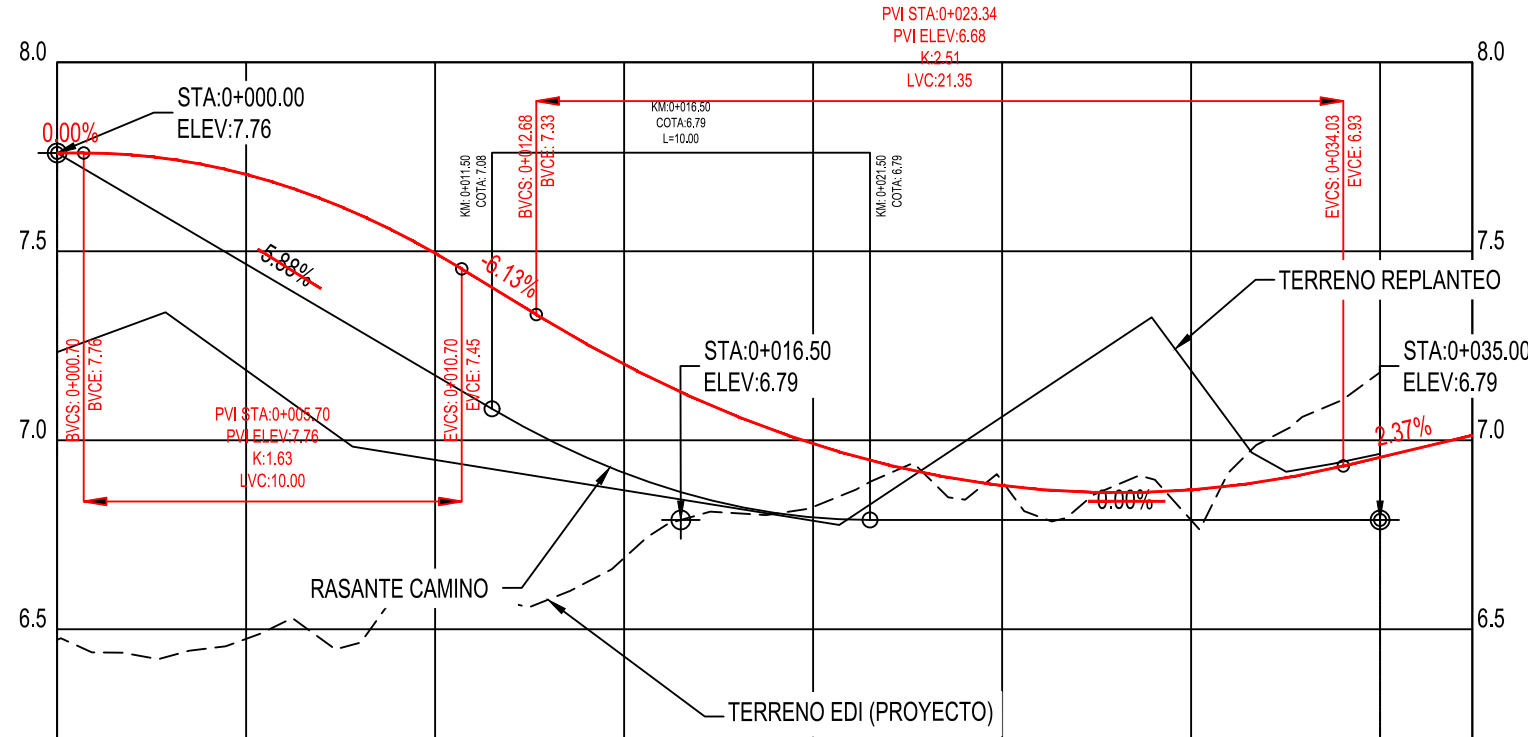

KILOMETRAJE	0+000	0+005	0+010	0+015	0+020	0+025	0+030	0+035	0+037
PENDIENTE RASANTE	0.00%	-0.88%	-6.13%	0.00%	2.37%				
COTA RASANTE (m.s.n.m.)	7.76	7.70	7.50	7.20	6.99	6.98	6.87	6.85	7.01
COTA DE TERRENO REPLANTEO (m.s.n.m.)	7.23	7.19	6.95	6.87	6.79	7.06	7.18	6.96	
GEOMETRIA HORIZONTAL	P11				P12				

PERFIL LONGITUDINAL
ESC. H: 1/200
ESC. V: 1/20

LEYENDA PLANTA	
	CURVAS DE NIVEL TERRENO NATURAL
	CURVAS DE NIVEL DE DISEÑO
	CANAL
	TROCHA
	ZONAS DE CULTIVO
	EJE DE DIQUE
	FLUJO DE AGUA
	BM's
	EJE DE RAMPA

RED LINE

FECHA: 08/03/2025

Nombre:- SUBCONTRATISTA Firma:


Nombre:- CONSORCIO KATZUMI Firma:

Nombre:- Marcos Cruz G. OFICINA TECNICA OHLA Firma:

LEYENDA PERFIL	
	COTA DE TERRENO EDI (PROYECTO)
	COTA DE TERRENO REPLANTEO
	COTA DE RASANTE CAMINO

REFERENCIAS: VER PLANO: 400197-OHL001-501-XX-DR-CV-0000816 (SECCIONES TRANSVERSALES)
VER PLANO: 400197-OHL001-501-XX-DR-CV-000535 (SECCIONES TÍPICAS)
VER PLANO: 400197-OHL001-501-XX-DR-CV-000535 (BMs)

400197-OHL001-501-XX-DR-CV-000968_R0.RL1

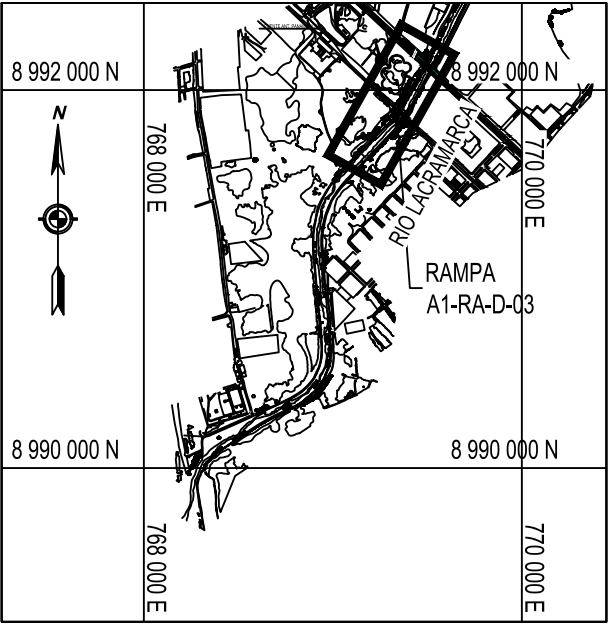

PLANO DE UBICACIÓN
1/40000

ESCALA GRAFICA :
1:200 H 0 2 4 6 8 10m
1:200 V 0 2 4 6 8 10m

LEYENDA :
Sistema de Proyección:
Universal Transversal Mercator (UTM) , Zona 17 Sur
Datum : Sistema Geodesico Mundial (WGS 84)
Fuente : Equipo Técnico

REV N°	FECHA	DESCRIPCIÓN DE LA REVISIÓN	REVISADO	GERENTE
C02	05/2024	EMITIDO PARA APROBACIÓN	WM.C.	A.M.F.
C01	10/2023	EMITIDO PARA APROBACIÓN	D.L.L.	M.A.B.
R03	03/2023	EMITIDO PARA APROBACIÓN	D.L.L.	M.A.B.
R02	03/2023	EMITIDO PARA APROBACIÓN	A.T.P.	M.A.B.
R01	01/2023	EMITIDO PARA APROBACIÓN	A.T.P.	M.A.B.

DIBUJO :	FECHA	FIRMA
JUAN HILARI A.	17/05/24	Juan Hilari A. Torres CAD
REVISIÓN:		
WILLAN MENDOZA C.	17/05/24	Willan Mendoza C. Torres CAD
APROBACIÓN :		
MARCOS CRUZ G.	17/05/24	Marcos Cruz G. Torres CAD
GERENTE DE PROYECTO :		
ALFREDO MERINO F.	17/05/24	Alfredo Merino F. Torres CAD



TÍTULO :
ENTREGA DE DEFENSAS
RIBEREÑAS DEL RIO
LACRAMARCA
(PAQUETE R-07)
Creación del servicio de protección en riberas del río
Lacramarca vulnerables ante peligros de inundación, en 58
comunidades en los distritos de Macate, Cáceres del Perú y
Chimbote de la provincia de Santa - departamento de Ancash
CUI - 2499818

PLANO :
Rampa A1-RA-D-03
PLANTA Y PERFIL
KM 0+000 - KM 0+035
REPLANTEO

ESPECIALIDAD :
CIVIL

USO :
DEFENSAS RIBEREÑAS

ZONA :
CHIMBOTE - SANTA - ANCASH

ESCALA :
1/200

FECHA :
17/05/24

REV :
0

CÓDIGO DEL PLANO :
400197-OHL001-501-XX-DR-CV-000968

